
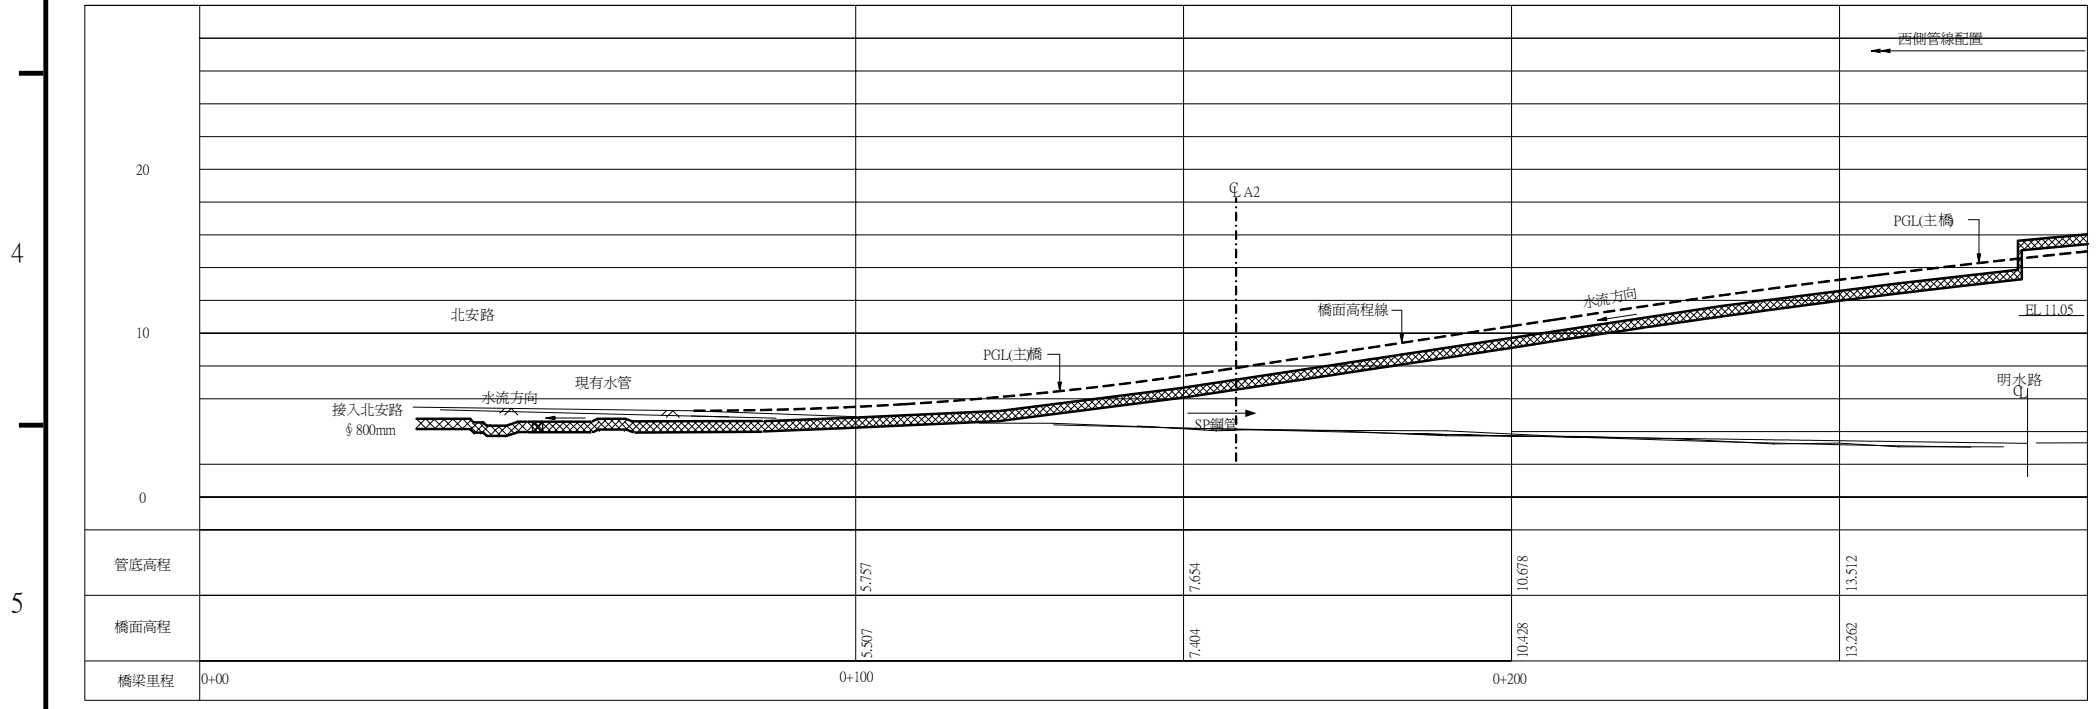
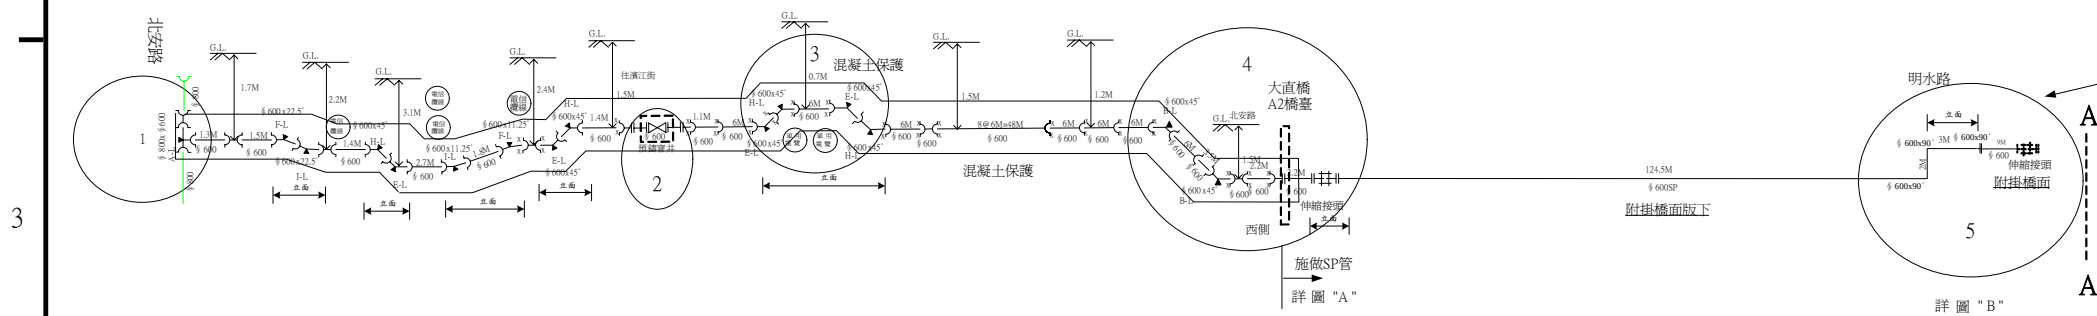



S:1/500
接合圖圖號:4251C

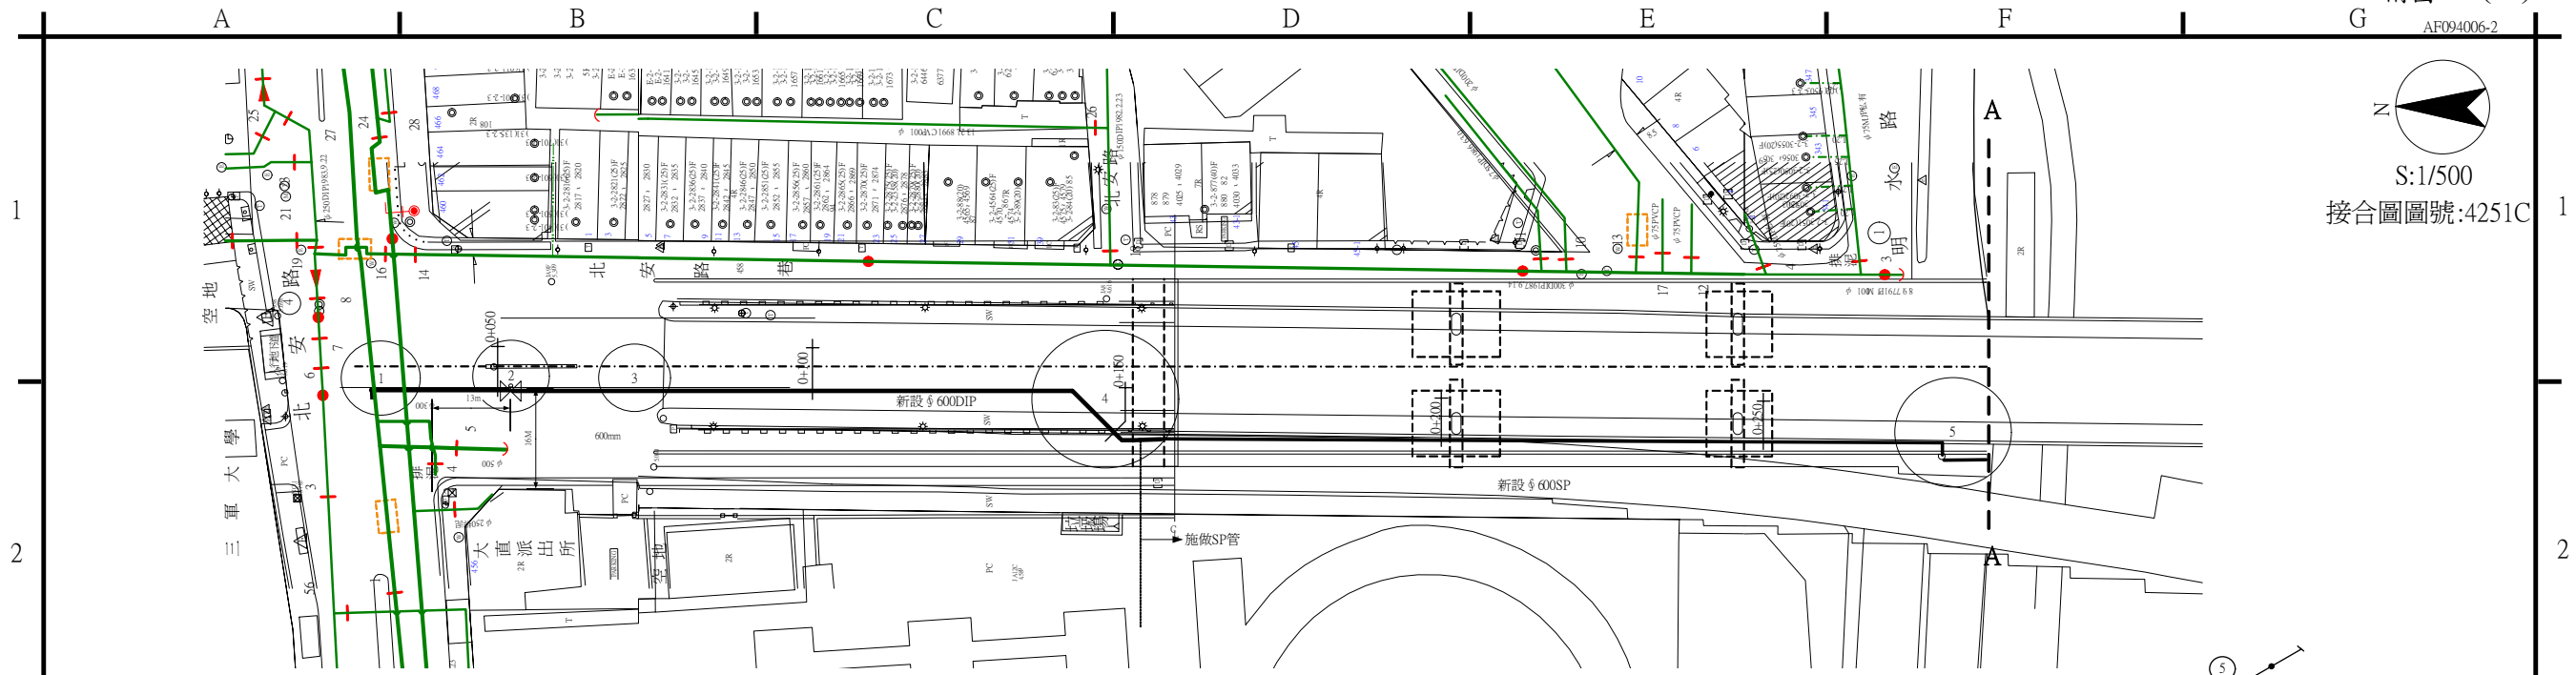

縱斷面圖
縱1:200 橫1:500

- 備註:
- ① 新設 $\phi 800\text{mm}$ D3K 直管0M 另件長1.72M 合計1.72M
 - ①~② 新設 $\phi 600\text{mm}$ D3K 直管10.1M 另件長12.14M 合計22.2M
 - ②~④ 新設 $\phi 600\text{mm}$ D3K 直管96.8M 另件長9.5M 合計106.3M
 - 新設 $\phi 600\text{mm}$ SP 直管2.2M 另件長1.6M 合計3.8M
 - ④~⑤ 新設 $\phi 600\text{mm}$ SP 直管138.5M 合計138.5M
 - ② 新設 $\phi 600$ 螺閥1只
- 二. 拆除 $\phi 800\text{mm}$ DIP 計1.72M

臺北自來水事業處工程總隊			
中山大橋改建 $\phi 600\text{mm}$ 等 自來水管附掛工程		竣工圖 $\frac{2}{6}$	
工程編號	89-08-095-F03	監工站 工務所 主任	
承包廠商	順盛工程有限公司	施工股長	
施工期間	91.01.03~94.09.20	正工程司	
竣工日期	94.09.20	工務科長	
施工單位	工程總隊工務科	副總工程司	
監 造		總工程司	

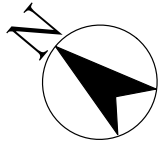

1:500

圖號:3452C, 3451D

給水改裝詳細表

序號	地址	口徑	水號	表號	材質	長度(m)	接水卡號
1	台北縣三重市永福街10巷7號對面	20	S-23-157592-4	B86092168	SSP	1.1	N-94-1201
2	台北縣三重市永福街10巷7號	25	S-17-081463-1	C84824612	SSP	8.6	N-94-1202
3	台北縣三重市永福街10巷給水管	50			SSP	47.8	N-94-1203
4	台北縣三重市永福街20號	20	S-17-081444-4	B84128416	SSP	8.8	N-94-1203
5	台北縣三重市永福街22號	25	S-17-081449-9	C85054550	SSP	10.5	N-94-1204
6	台北縣三重市永福街28號	20	S-17-081458-8	B85063952	SSP	7.6	N-94-1205
7	台北縣三重市永福街34號	25	S-17-081417-7	C85054548	SSP	6	N-94-1206
8	台北縣三重市永福街38號	25	S-17-081426-6	C91067221	SSP	5.2	N-94-1207
9	台北縣三重市永福街42號	25	S-17-081435-5	C85054549	SSP	4.5	N-94-1208
10	台北縣三重市永福街10巷1號	20	S-17-081472-0	B84130769	SSP	1.5	丁型接頭
11	台北縣三重市永福街10巷2號	25	S-17-055032-7	C84778594	SSP	1.9	丁型接頭
12	台北縣三重市永福街10巷3弄1號	20	S-17-081477-5	B84130768	SSP	1.5	丁型接頭
13	台北縣三重市永福街10巷3弄2號	20/40	S-17-081482-8	C87024117	SSP	1.9/0.6	丁型接頭
14	台北縣三重市永福街44號一樓	20	S-17-081440-8	B84130037	SSP	6.8	N-94-1209

- 一、①~② 新設 $\phi 150\text{mm}$ DIP直管60.3M, 另件長3.6M合計63.9M
②~③ 新設 $\phi 150\text{mm}$ DIP直管69M, 另件長1.8M合計70.8M
總計新設 $\phi 150\text{mm}$ DIP直管129.3M, 另件長5.4M合計134.7M
- 二、新設 $\phi 20\text{mm}$ SSP=29.3M, $\phi 25\text{mm}$ SSP=36.7M, $\phi 40\text{mm}$ SSP=0.6M, $\phi 50\text{mm}$ SSP=47.8M
- 三、② 新設地下式消防栓1只
- 四、現地廢棄用戶私有管 $\phi 75\text{mm}$ PVC=116M
廢棄用戶給水管P25=36M, P40=36M, S20=40M, S25=15M, PB20=18M, PB25=15M, L25=7M, L40=8M
- 五、④ 拆除舊有地下式消防栓1只(用戶私有管)

臺北自來水事業處

北區C管網改善工程：永福街(力行路二段至永福街46巷)竣工圖

工程編號	94處新字第032北區03號(09401032D03)		
承包廠商	祥昌水管工程股份有限公司	校核	
施工期間	94.9.27-94.10.10	股長	
竣工日期	95.9.8	分處主任	
施工單位	北區給水股	副總工程司	
監造		總工程司	